

FÖRKLARINGAR OCH FÖRESKRIFTER


ALLA MÅTT ANGES I MILLIMETER

BRANDKLASS EI30

RÖKDETEKTOR

UTRYMNING

BFD BEFINTLIG DÖRR FLYTTAD

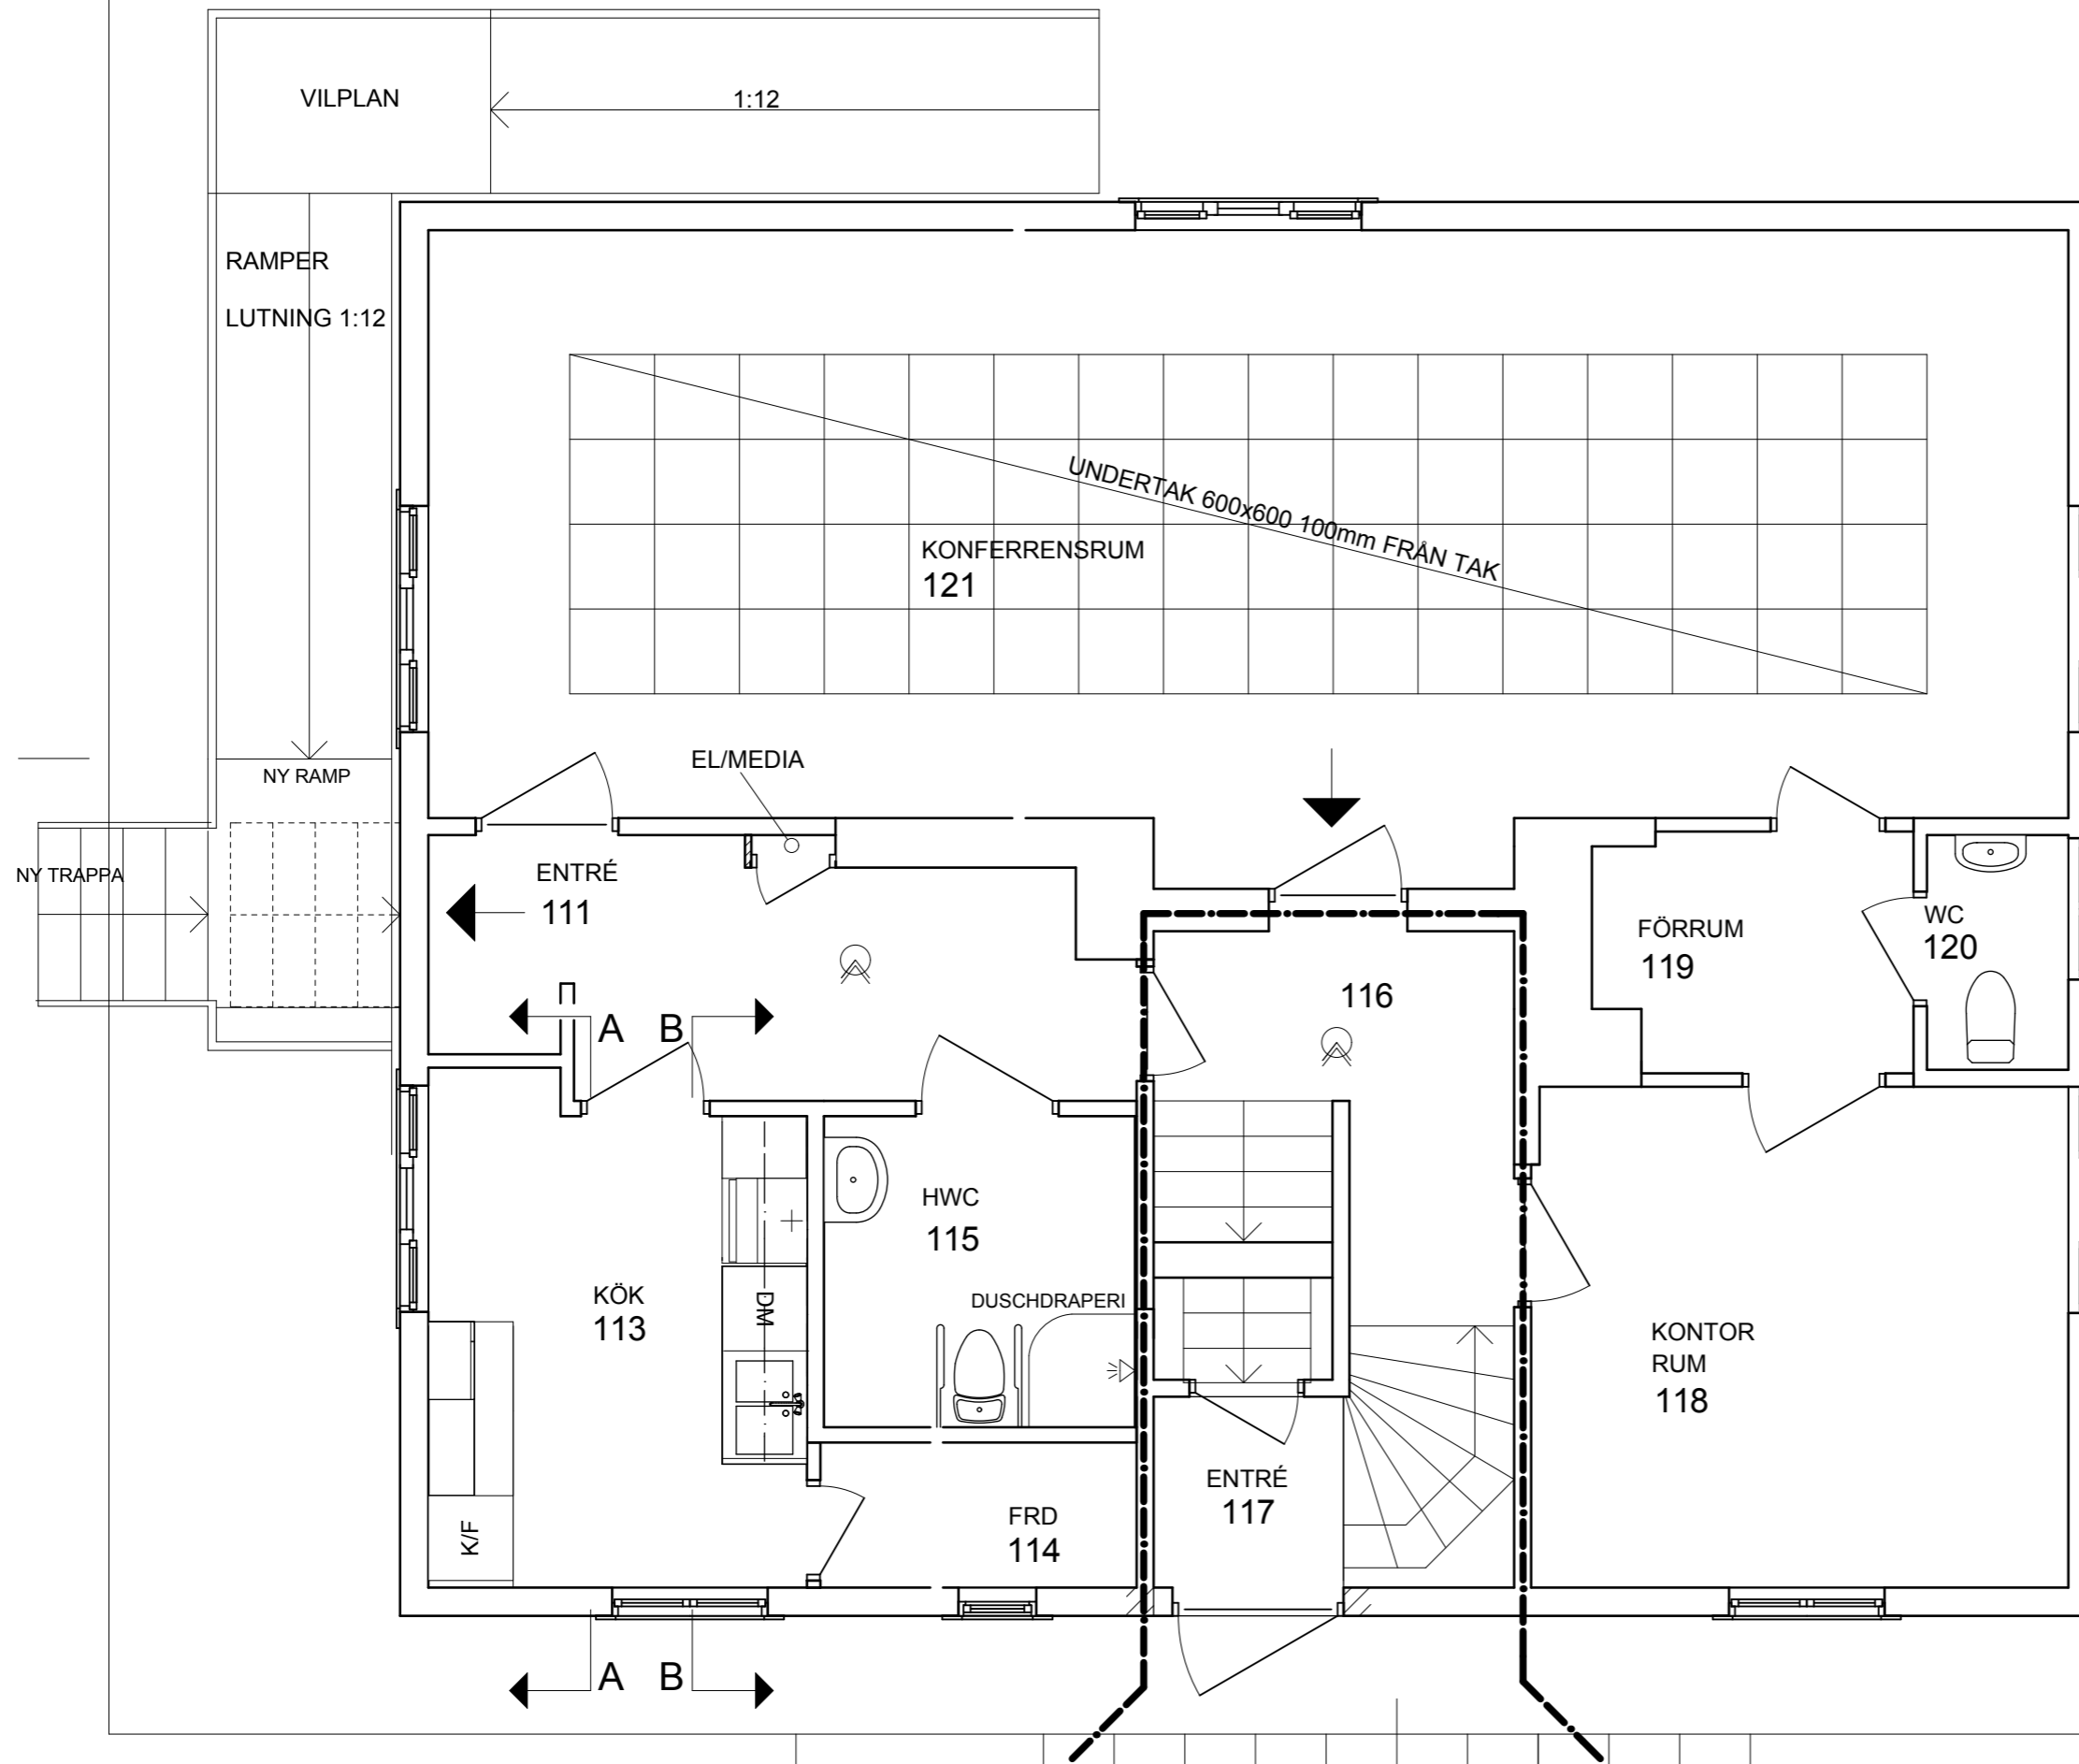

BET	ANT	ÄNDRINGEN AVSER	DATUM	SIGN
HANDLING				
RELATIONSHANDLING				
				
		Box 739, 19127 Sollentuna Hammarbacken 6B www.byggmastargruppen.se tel 08-442 18 60 fax 08-644 21 85		
OBJEKTNR	PROJEKTNR	PROJEKTANSVARIG HOS BESTÄLLAREN		
		PER WALL		
▶ A	COMARC PROJEKTERING AB	08-505 240 00		
E	XXX	XXX		
V	XXX	XXX		
UPPDRAG NR	RITAD/KONSTR AV	HANDLÄGGARE		
	KR	F OLSSON		
DATUM	PROJEKTERINGSANSVARIG			
2012 08 30	FRIDA OLSSON			
JAKTVILLAN, JÄRVAFÄLTET SOLNA OMBYGGNAD				
PLAN 1, ENTRÉPLAN				
SKALA	RITNINGNUMMER			BET
A3 1:50	A-40.1-01			